


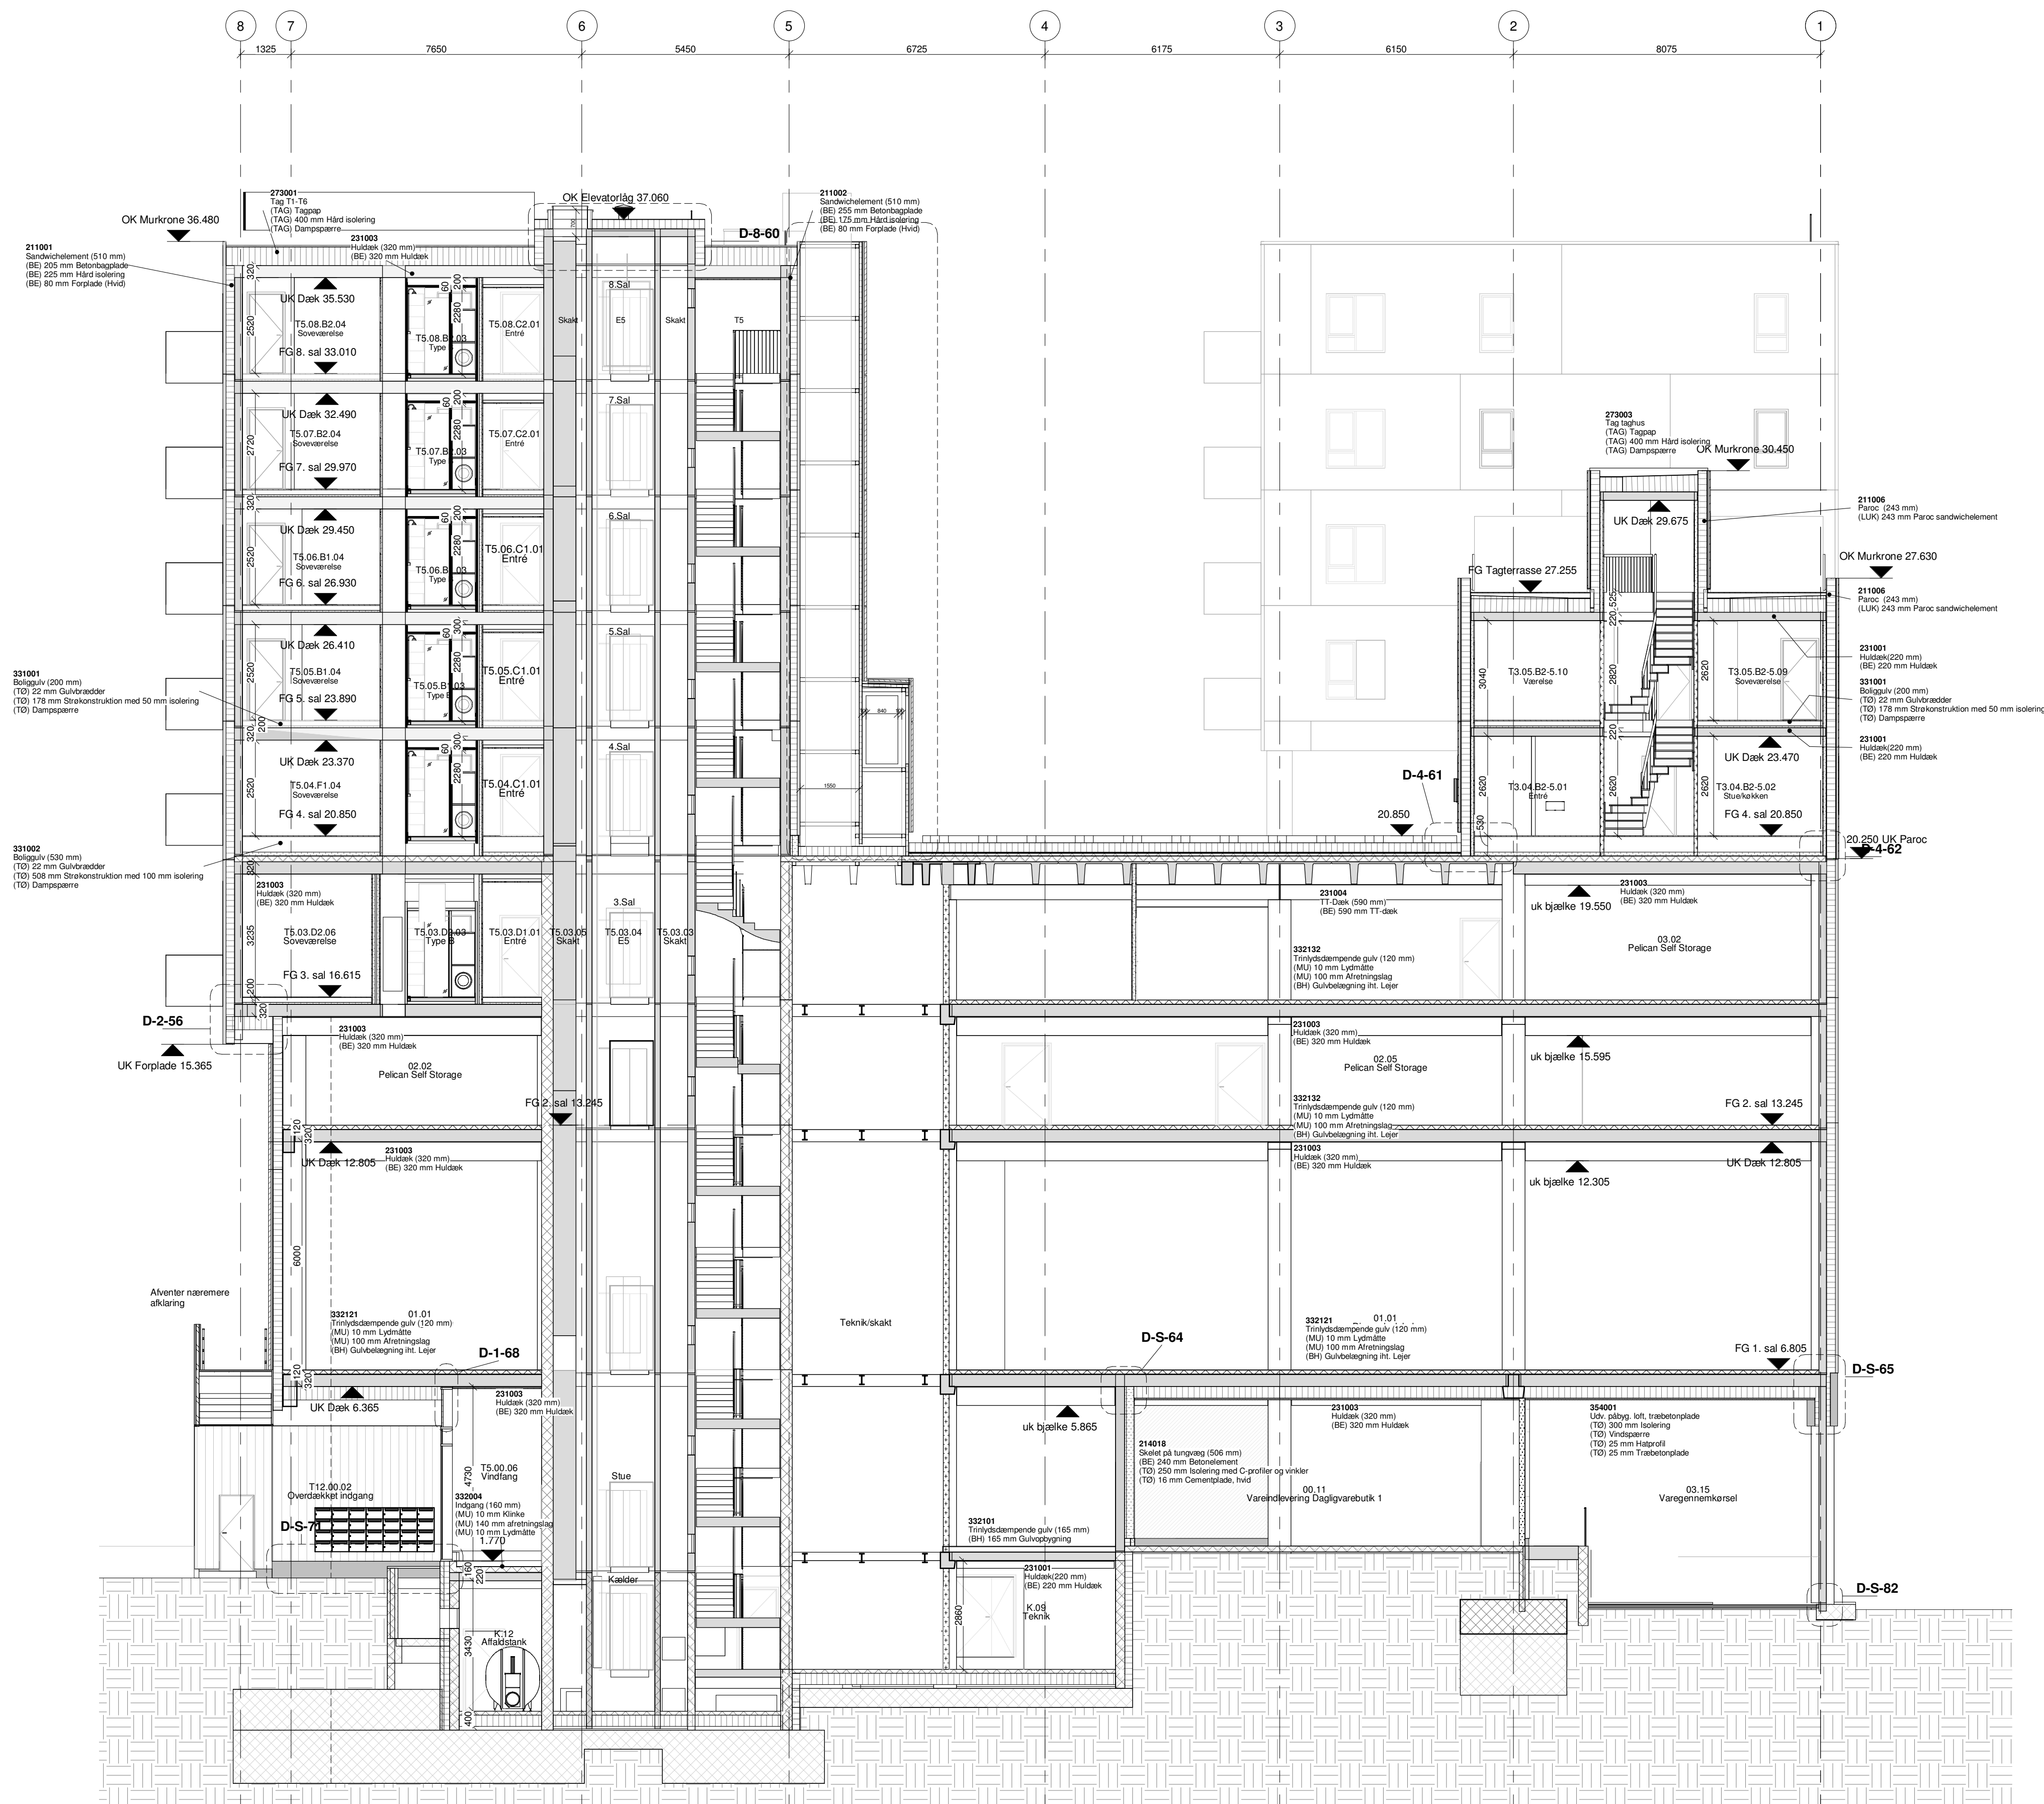

ØS8-2\_K01\_H3\_N04 AS BUILT

**Noter:**

Koordinatsystem: DKTM3  
Kotesystem: DVR90

Alle ubenævnte mål er i mm

Indgangsdøre, flugtvejsdøre og altandøre udføres niveaufrit.

3.01.4W72.2.02 **Rum nr.**  
Værelse      Opgang / Etage / Løbetype / Løbe nr.  
9 m<sup>2</sup>      Rumbetegnelse  
      Netto rumareal

I.1.01.01  
E12 30      **Dør nr.**  
R/W 32      Dørplacering (inde-ude) / Opgang / Etage / Løbe nr.  
      Brandkrav iht. Europæiske klassificering  
      Luftfyldisolation

— **Tegningshenvislning**  
X.X      Indikerer tegningshenvislninger  
      med tegnings nr.  
      Hovedtegning: Bygningsdelstegninger (6.XX)  
      og Detaljtegning (D.XX)

Væg rykket 100 mm

Gulvtykkelse rettet fra m til mm

**HIMMELBYEN - Ø.S. 8-2**      Dato: 14.10.2019      **ØS8-2 K01 H3 N04** <sup>AS</sup>  
BUILT

Bygherre: **ResiReal NSF Ørestad Syd K/S** **CG JENSEN**  Adresse: Fabriksparken 37, 2600 Glostrup  
T: +45 4344 6800 [www.cgjensen.dk](http://www.cgjensen.dk)

|              |                      |          |         |          |                                    |
|--------------|----------------------|----------|---------|----------|------------------------------------|
| <b>Fase:</b> | <b>AS BUILT</b>      | Sag. nr: | 14.5247 | Adresse: | Asger Jorns Allé 6, 2300 København |
| Emne:        | Snit D-D - Tværnsnit | Mål:     | 1 : 100 | Sign:    | DWA                                |
|              |                      |          |         | Matr:    | 968 Sundby Overdrev, København     |

■ Arkitekt: **ARSTIDERNI**  
**ARKITEKTER**

Ravnsborg Tværgade 5C, T: +45 7024 2100  
 2200 København N F: +45 7024 2101 [www.aarstiderne.dk](http://www.aarstiderne.dk)

☐ Ingeniør: **midtconsult**      Viborgvej 1      T: +45 9722 1133  
                          rådgivende ingeniører      7400 Herning      F: +45 9722 1905      [www.midtconsult.dk](http://www.midtconsult.dk)