


- NOTER:
- MÅL I MM, KOTER I M (I DVR90). KOORDINATER I S34S.
 - LEDNINGER ER VIST TIL ORIENTERING.

SIGNATUR:

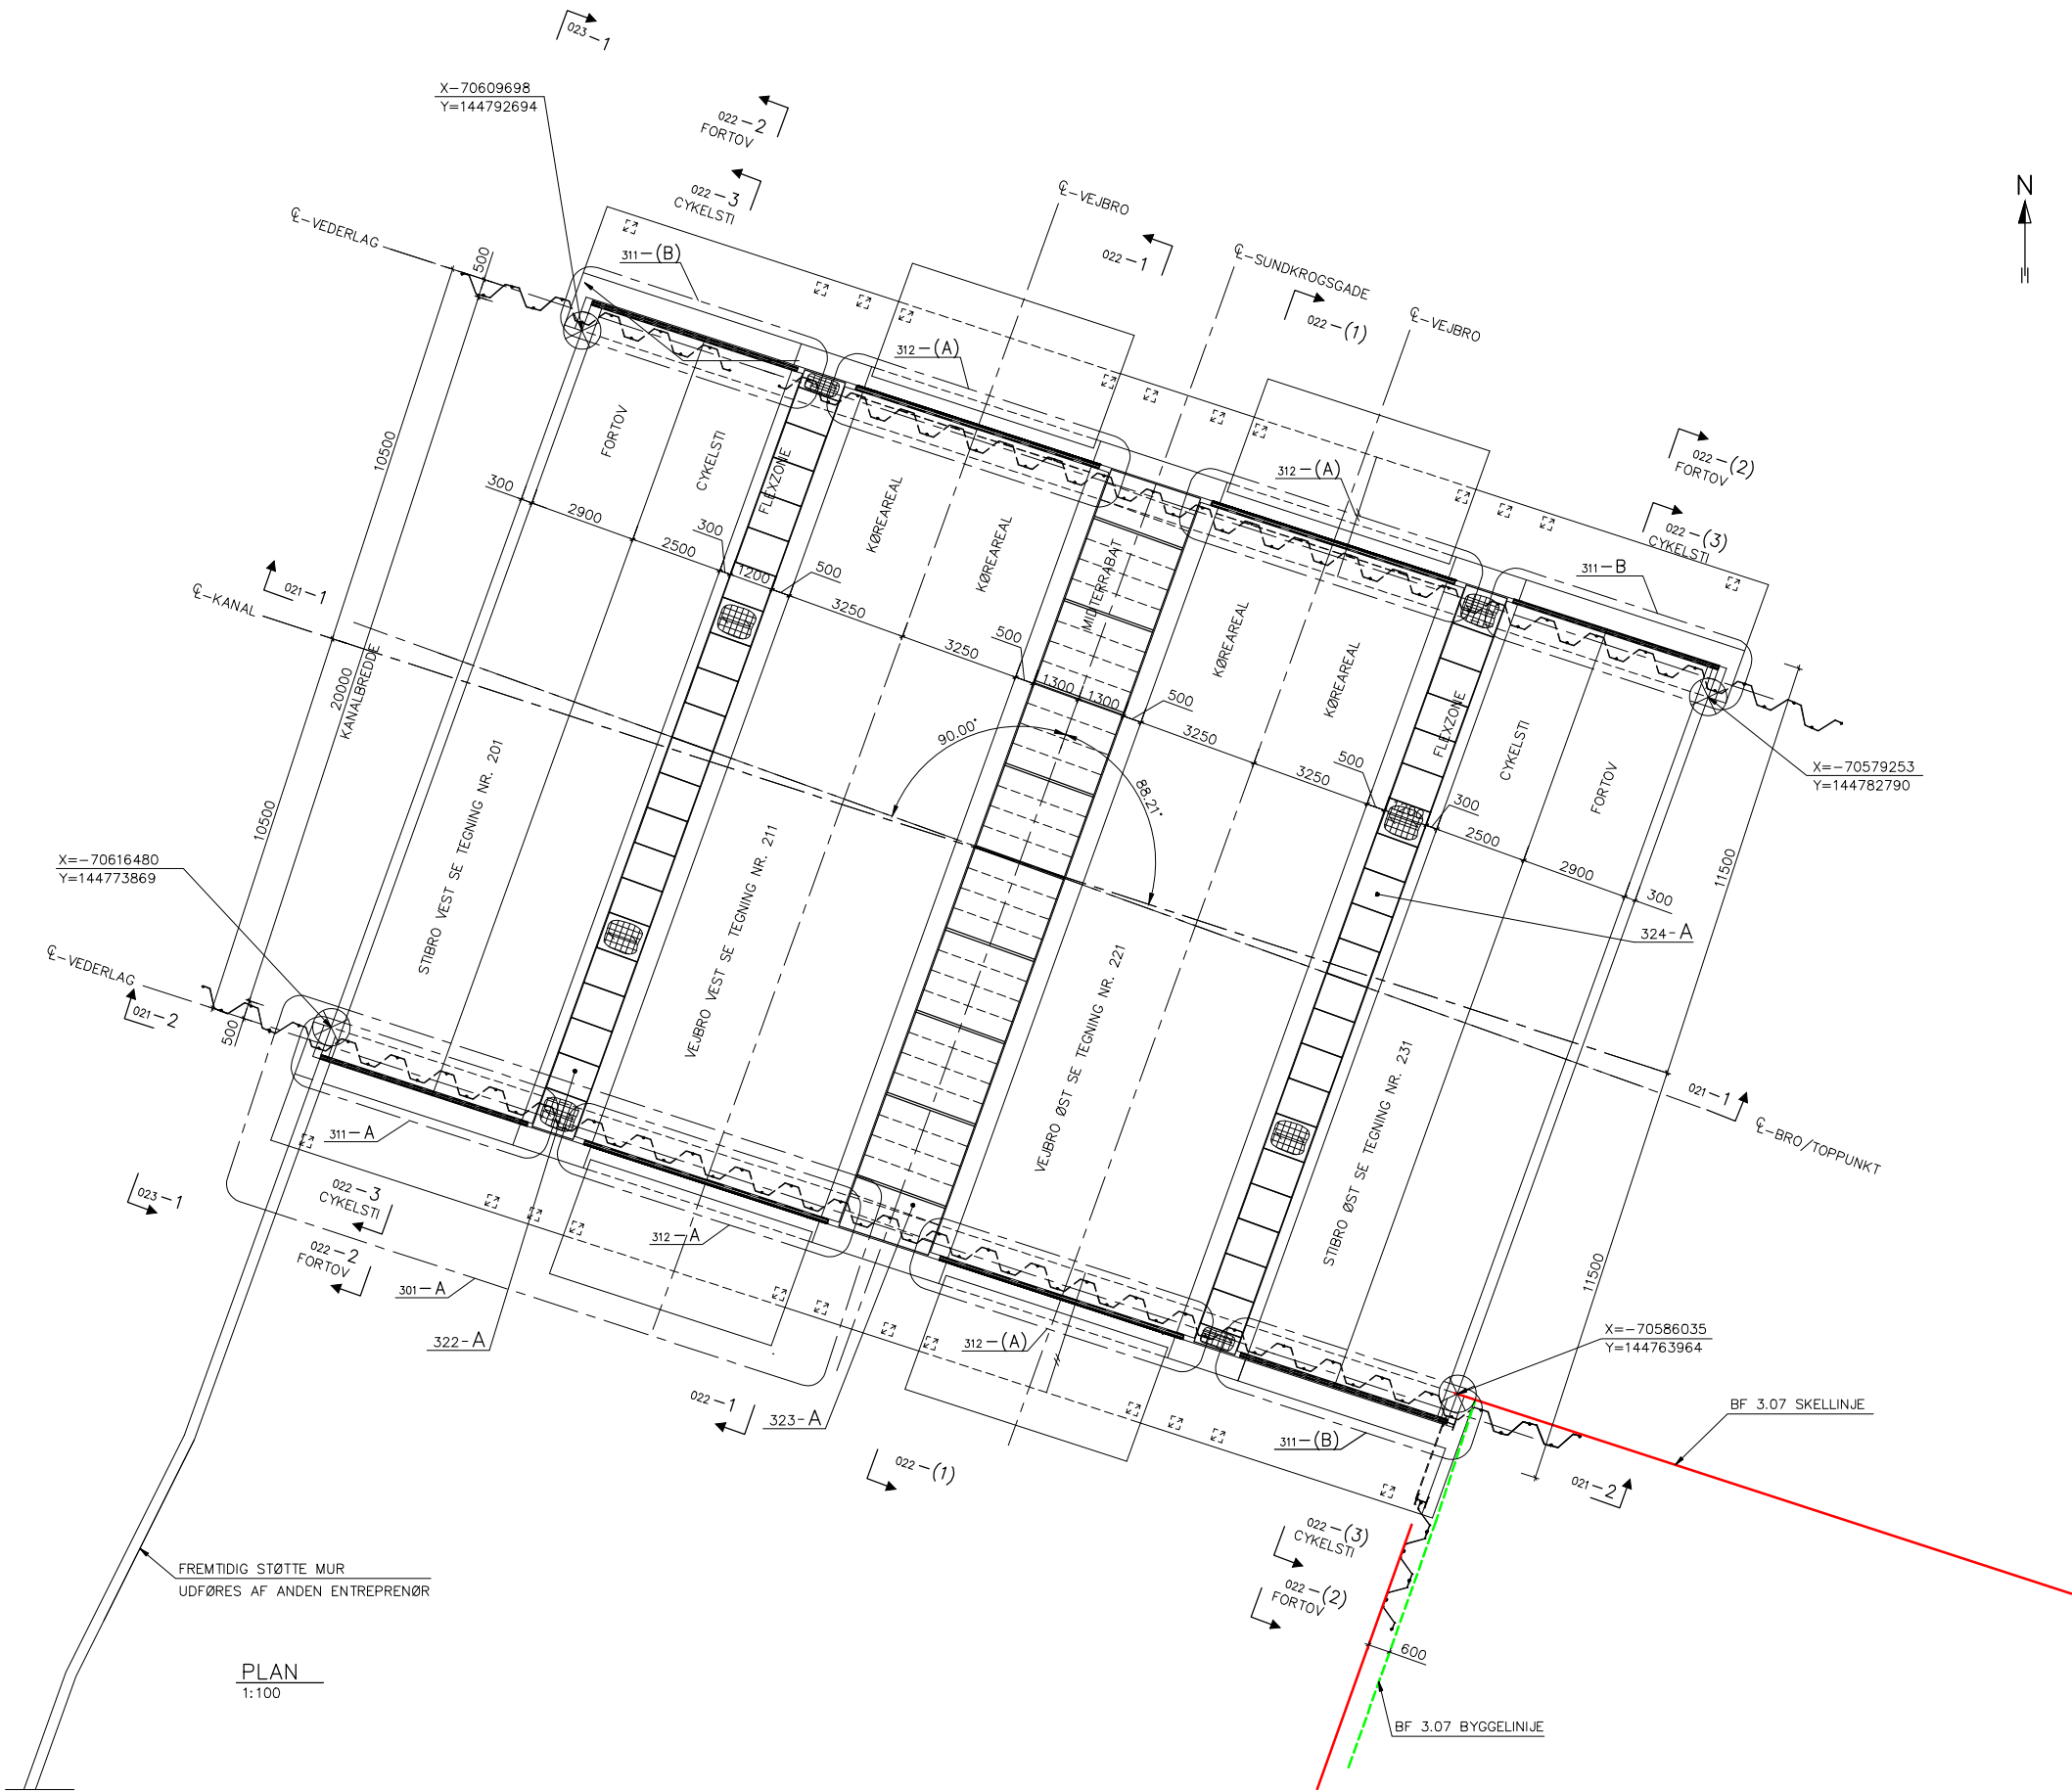

3	2023.06.01	JLM	CRP	CRP	SOM UDFØRT
2	2022.02.02	JLM	RHH	CRP	UDFØRELSE
1	2021.12.14	JLM		CRP	SOM VIST
0	2021.11.30	JLM		CRP	UDBUD
Rev.	Dato	Konstr.	Konstr.	Godk.	Beskrivelse
	Date	Design	Checked	Appr.	Description
ISC RÅDGIVENDE INGENIØRER • CONSULTING ENGINEERS					
Øster Allé 31 DK-2100 København Ø Tlf. +45 35 27 88 00 Mail: info@isc.dk					
Kunde / Client					
BY OG HAVN					
Emne / Item					
SVANEMØLLEHOLMEN BRO 18 ARRANGEMENT PLAN					
Tegn. / Drawn	Konstr. / Design		Kontr. / Checked		Godk. / Appr.
CAH	JLM				CRP
Sag nr. / Project no.	Dato / Date		Mål / Scale		Tegn nr. / Dwg. no. Rev.
20188	2021.11.30		1:100		B18-020 3