


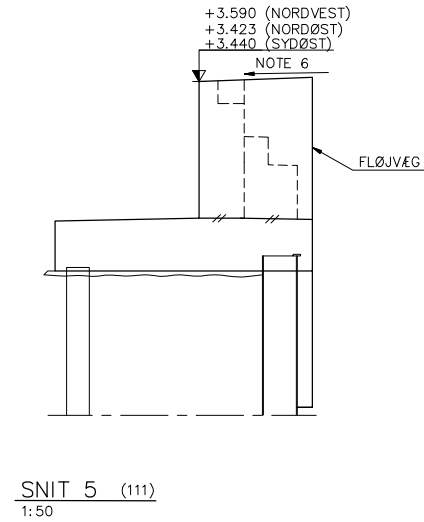
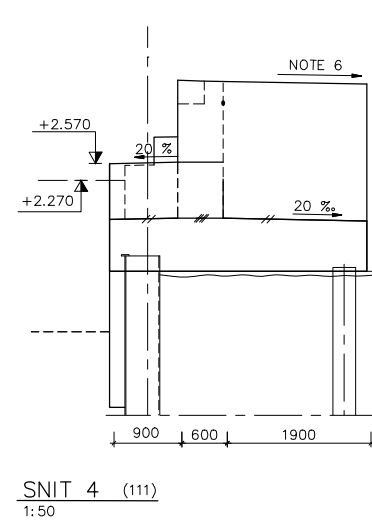
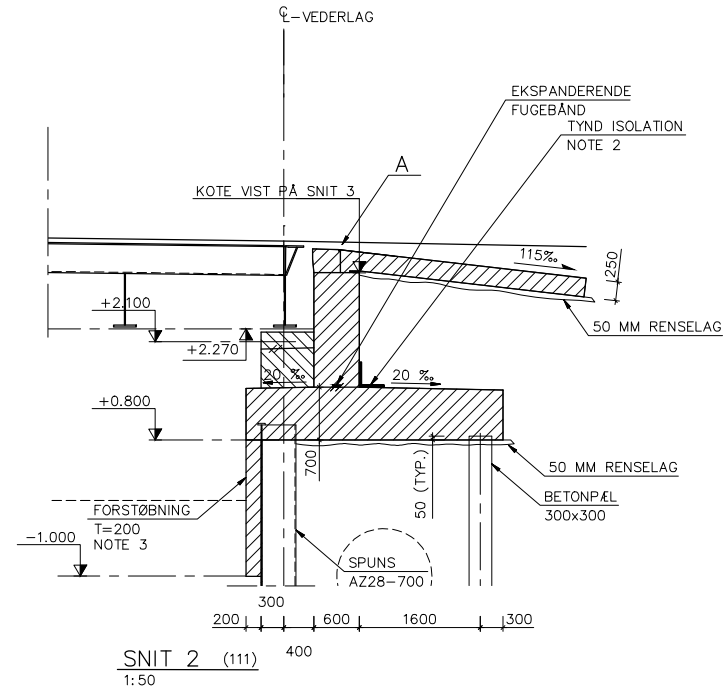
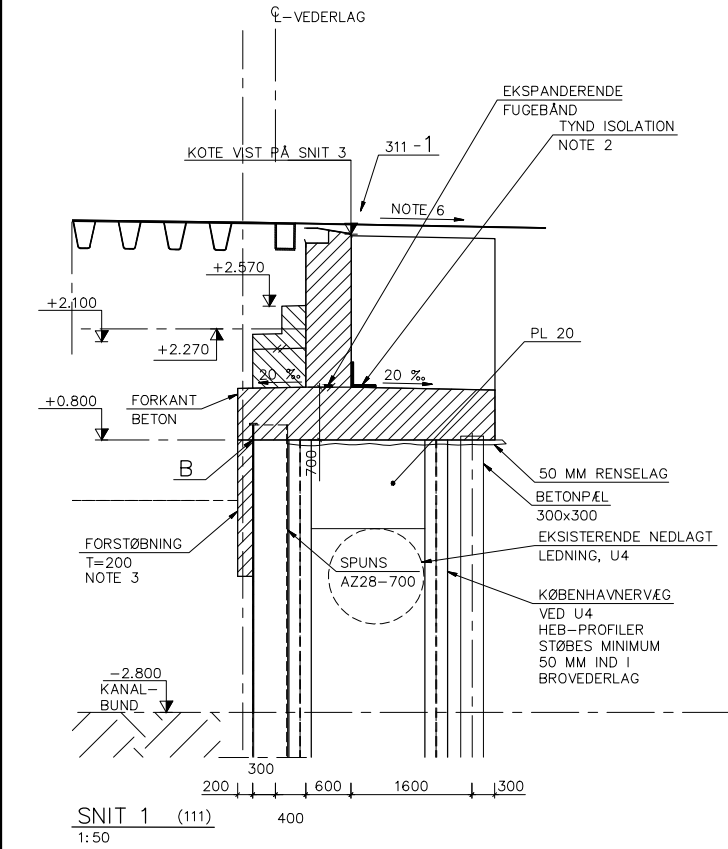


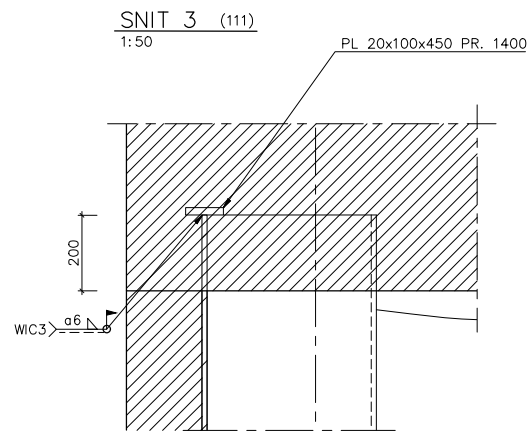

- NOTER:**
- MÅL I MM, KOTER I M (I DVR90). KOORDINATER I S34S.
  - TYND ISOLERING FØRES 150 MM FORBI STØBESKEL TIL BEGGE SIDER.
  - FORSTØBNING ARMERES MED Y16/100 I BEGGE RETNINGER SOM FØRES EN FORANKRINGSLÆNGDE OP I VEDERLAGET. DER PÅSVEJSES DYVLER Ø16x75 I S235+C450 PÅ SPUNSEN IHT. EN ISO 14555 PR. 800x800 MM.
  - I DENNE ZONE:  
EVT. OVERSKÅREN ARMERING VED RØRGENNEMFØRING ERSTATTES AF DEN TILSVARENDE SOM LIGGES SYMMETRISK OM UDSPARRINGER OG FØRES EN STØDLÆNGDE FORBI PÅ HVER SIDE.
  - I DENNE ZONE:  
ARMERING I KONFLIKT MED RØRGENNEMFØRING STANDSES ET DÆKLAG FØR GENNEMFØRING.
  - HÆLDNING OVERSIDE VÆG FØLGER LÆNGDEPROFIL STIBRO.
  - HÆLDNING OVERSIDE VÆG FØLGER LÆNGDE PROFIL STIBRO OG ER VANDRET PÅ TVÆRS.

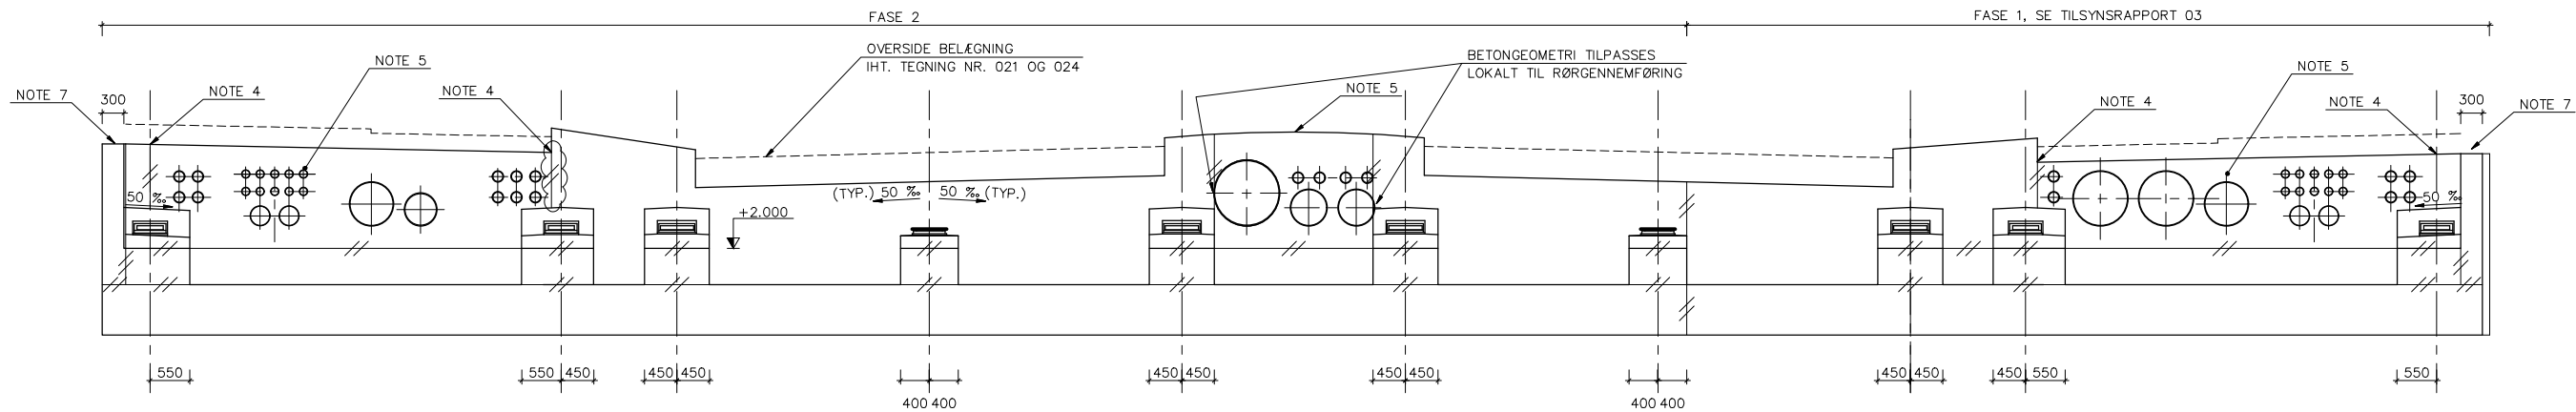

DETALJE B  
1:10

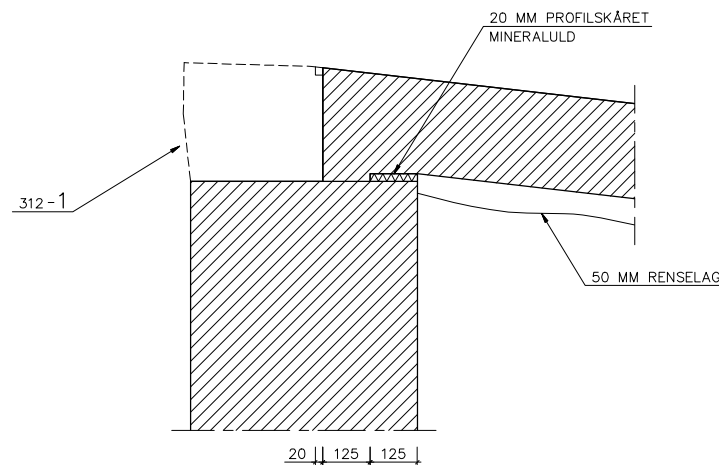

DETALJE A  
1:10

|      |            |                |                |             |                         |
|------|------------|----------------|----------------|-------------|-------------------------|
| 7    | 2023.06.01 | JLM            | CRP            | CRP         | SOM UDFØRT              |
| 6    | 2022.10.26 | JLM            | RHH            | CRP         | STØBESKEL ÆNDRET        |
| 5    | 2022.08.10 | RHH            | JLM            | CRP         | STØBESKEL ÆNDRET        |
| 4    | 2022.07.05 | JLM            | RHH            | CRP         | SOM VIST                |
| 3    | 2022.06.10 | JLM            | RHH            | CRP         | SOM VIST                |
| 2    | 2022.02.02 | JLM            | RHH            | CRP         | UDFØRELSE               |
| 1    | 2021.12.14 | RHH            |                | CRP         | SOM VIST                |
| 0    | 2021.11.30 | RHH            |                | CRP         | UDBUD                   |
| Rev. | Dato       | Konstr. Design | Kontr. Checked | Godk. Appr. | Beskrivelse Description |

|   |                                  |                               |                                              |  |
|---|----------------------------------|-------------------------------|----------------------------------------------|--|
| <b>ISC</b> RÅDGIVENDE INGENIØRER • CONSULTING ENGINEERS<br>Øster Allé 31 DK-2100 København Ø Tlf. +45 35 27 88 00 Mail: info@isc.dk |                                  |                               |                                              |  |
| Kunde / Client<br><b>BY OG HAVN</b>                                                                                                 |                                  |                               |                                              |  |
| Emne / Item<br><b>SVANEMØLLEHOLMEN<br/>BRO 18<br/>UNDERBYGNING<br/>SNIT</b>                                                         |                                  |                               |                                              |  |
| Tegn. / Drawn<br><b>SHA</b>   | Konstr. / Design<br><b>RHH</b>   | Kontr. / Checked              | Godk. / Appr.<br><b>CRP</b>                  |  |
| Sag nr. / Project no.<br><b>20188</b>                                                                                               | Dato / Date<br><b>2021.11.30</b> | Mål / Scale<br><b>1:50/10</b> | Tegn nr. / Dwg. no. Rev.<br><b>B18-112 7</b> |  |